
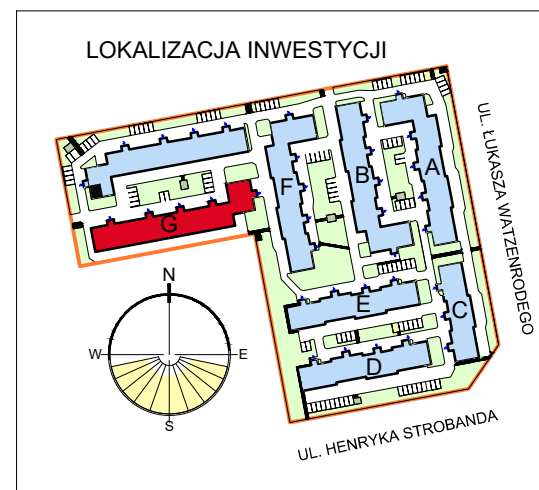


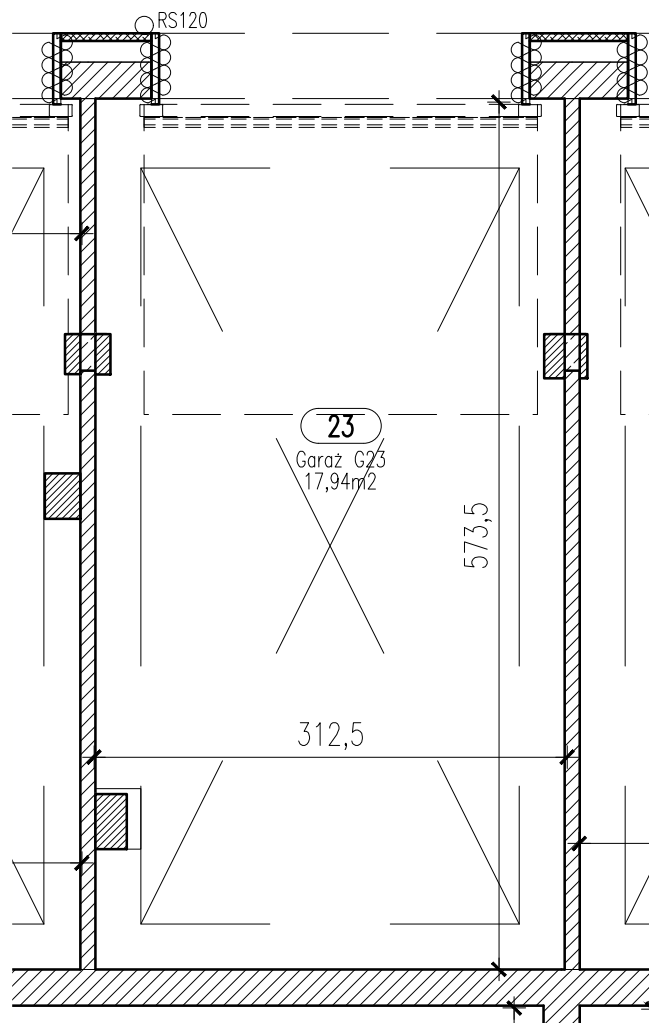


INWENTARYZACJA POWYKONAWCZA

RZUT GARAŻU G23

SKALA 1:50

LOKALIZACJA GARAŻU W BLOKU

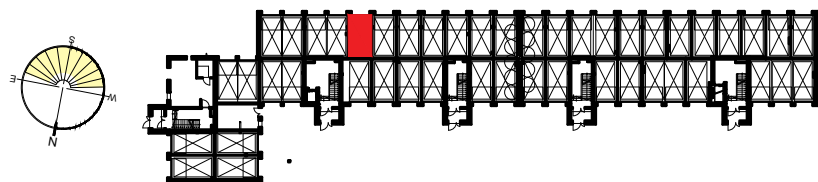

POZIOM 0 - PIĘTRO 0

Zestawienie pomieszczeń		
Numer	Nazwa	Powierzchnia
23	Garaż G23	17,94m2

OSIEDLE "ZIELONY ZAKĄTEK" UL. WATZENRODEGO 45, TORUŃ

KARTA GARAŻU G23



PODANE WYMIARY OTWORU BRAMOWEGO NIE UWZGLĘDNIAJĄ ELEMENTÓW MONTAŻOWYCH BRAMY.