
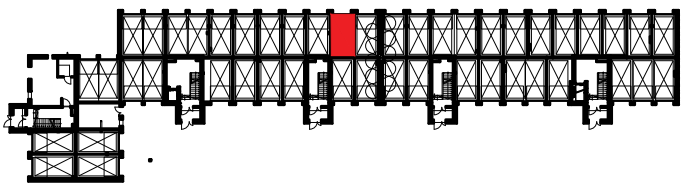


INWENTARYZACJA POWYKONAWCZA
RZUT GARAŻU G34
SKALA 1:50

LOKALIZACJA GARAŻU W BLOKU

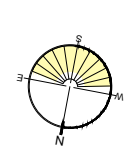

POZIOM 0 - PIĘTRO 0

Zestawienie pomieszczeń		
Numer	Nazwa	Powierzchnia
34	Garaz G34	17,96m2

OSIEDLE "ZIELONY ZAKĄTEK" UL. WATZENRODEGO 45, TORUŃ

KARTA GARAŻU G34



PODANE WYMIARY OTWORU BRAMOWEGO NIE UWZGLĘDNIAJĄ ELEMENTÓW MONTAŻOWYCH BRAMY.