


INWENTARYZACJA POWYKONAWCZA
RZUT GARAŻU G46
SKALA 1:50

LOKALIZACJA GARAŻU W BLOKU

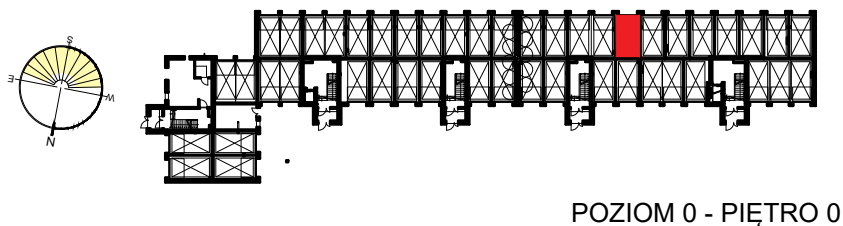

POZIOM 0 - PIĘTRO 0

Zestawienie pomieszczeń		
Numer	Nazwa	Powierzchnia
46	Garaż G46	18,00m2

OSIEDLE "ZIELONY ZAKĄTEK" UL. WATZENRODEGO 45, TORUŃ

KARTA GARAŻU G46

