


**INWENTARYZACJA POWYKONAWCZA**  
**RZUT GARAŻU G55**  
**SKALA 1:50**

**LOKALIZACJA GARAŻU W BLOKU**

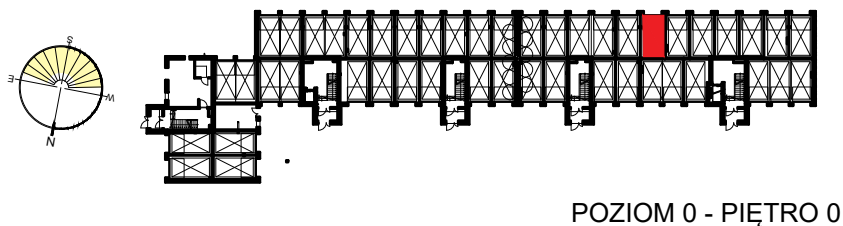

POZIOM 0 - PIĘTRO 0

Zestawienie pomieszczeń		
Numer	Nazwa	Powierzchnia
55	Garaż G55	17,95m2

OSIEDLE "ZIELONY ZAKĄTEK" UL. WATZENRODEGO 45, TORUŃ

**KARTA GARAŻU G55**

