




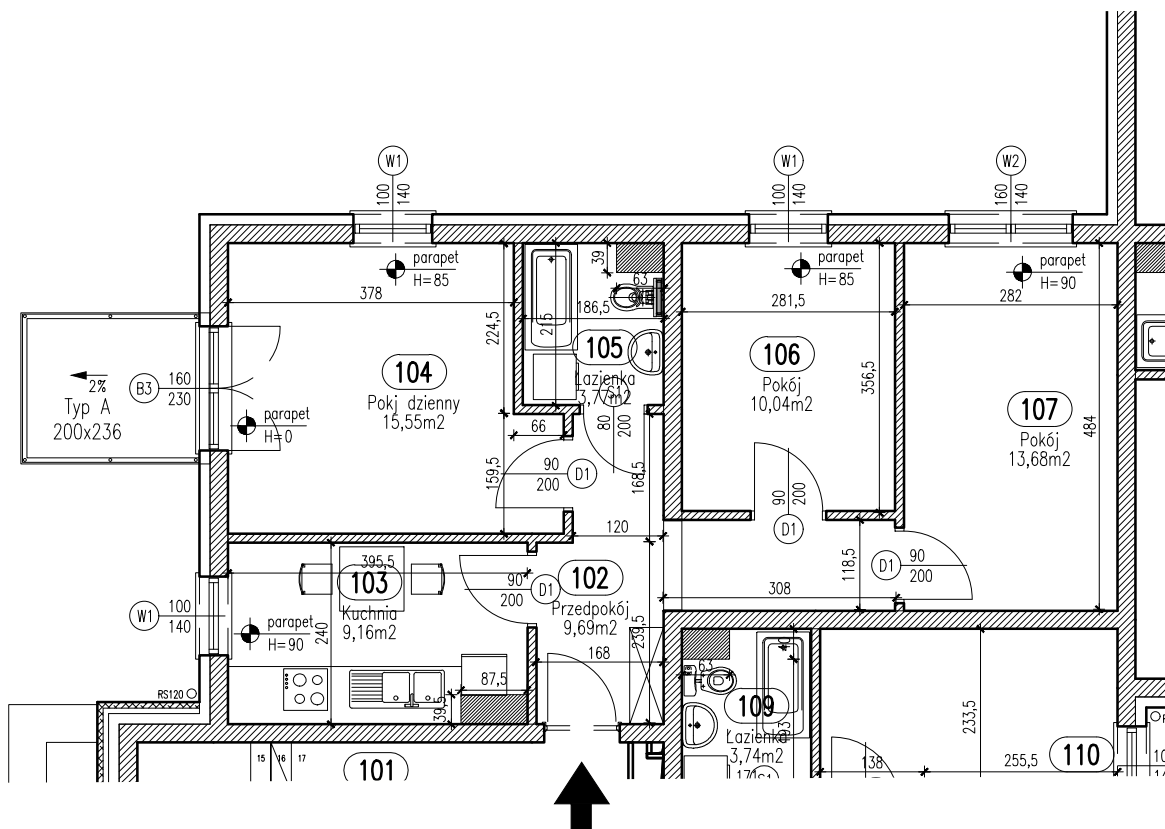


LOKALIZACJA INWESTYCJI

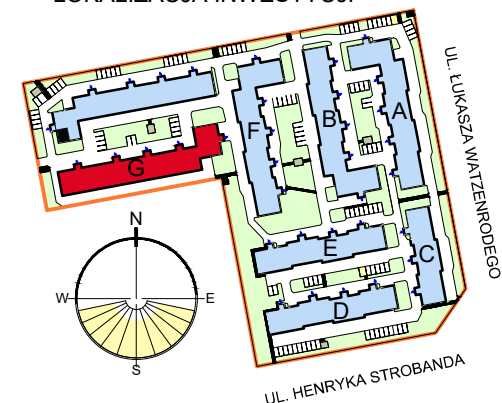

INWENTARYZACJA POWYKONAWCZA RZUT MIESZKANIA G-2 SKALA 1:100

LOKALIZACJA MIESZKANIA W BLOKU

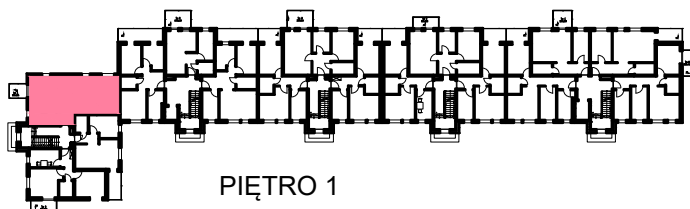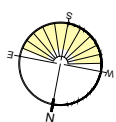

PIĘTRO 1

Zestawienie pomieszczeń

Numer	Nazwa	Powierzchnia	Materiał podłoża
102	Przedpokój	9,69m ²	
103	Kuchnia	9,16m ²	
104	Pokój dzienny	15,55m ²	
105	Łazienka	3,77m ²	
106	Pokój	10,04m ²	
107	Pokój	13,68m ²	
		61,89m ²	

OSIEDLE "ZIELONY ZAKĄTEK" UL. WATZENRODEGO 45, TORUŃ

KARTA LOKALU G-2

