
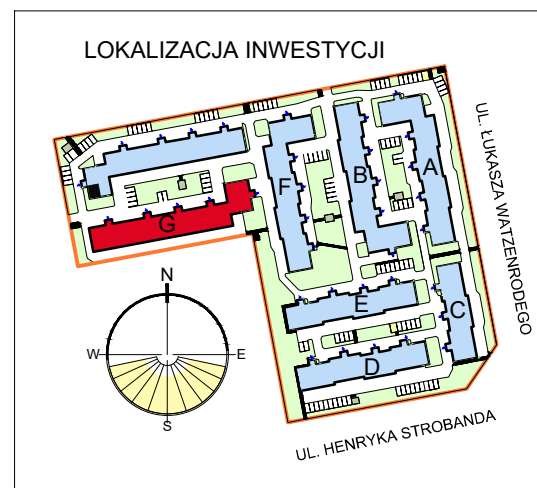



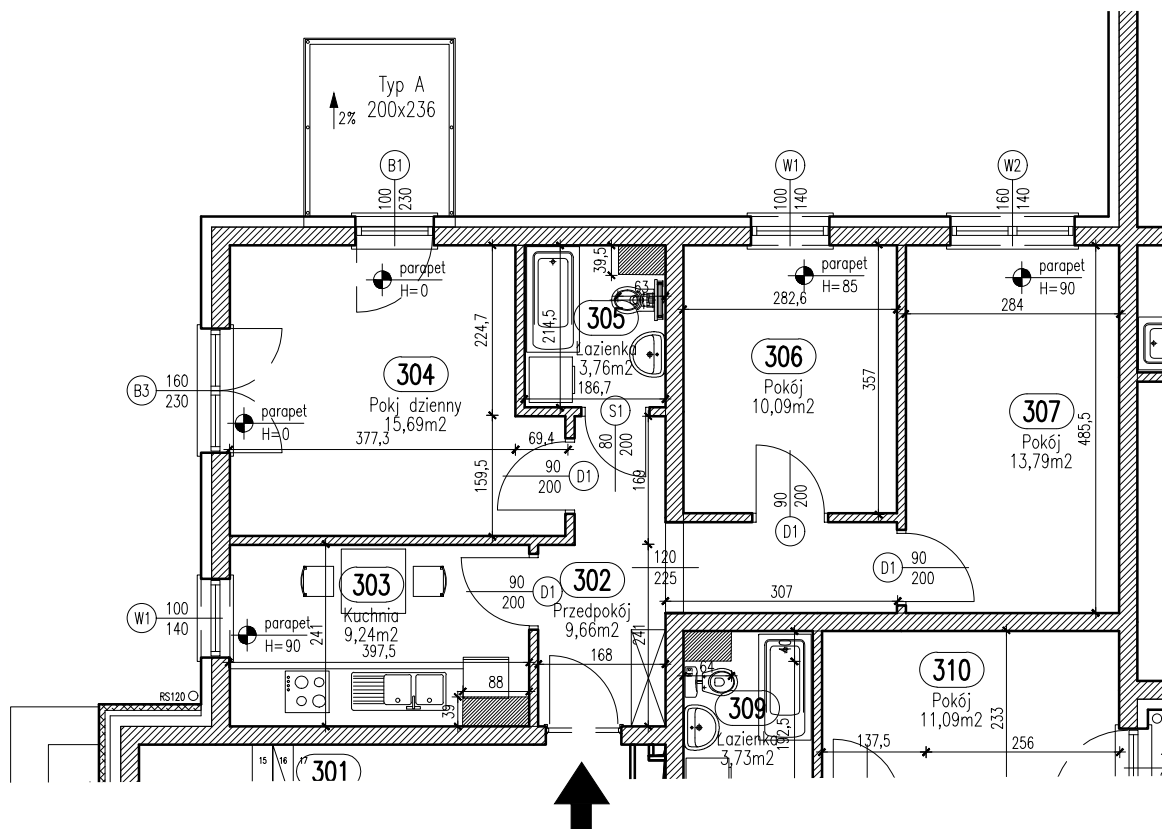


INWENTARYZACJA POWYKONAWCZA

RZUT MIESZKANIA G-8

SKALA 1:100

LOKALIZACJA MIESZKANIA W BLOKU

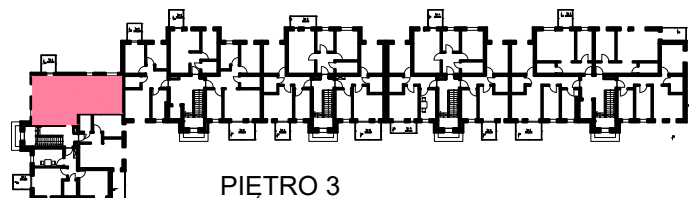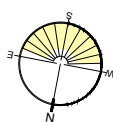

PIĘTRO 3

Zestawienie pomieszczeń

Numer	Nazwa	Powierzchnia	Materiał podłoża
302	Przedpokój	9,66m ²	
303	Kuchnia	9,24m ²	
304	Pokój dzienny	15,69m ²	
305	Łazienka	3,76m ²	
306	Pokój	10,09m ²	
307	Pokój	13,79m ²	
		62,23m ²	

OSIEDLE "ZIELONY ZAKĄTEK" UL. WATZENRODEGO 45, TORUŃ

KARTA LOKALU G-8

