




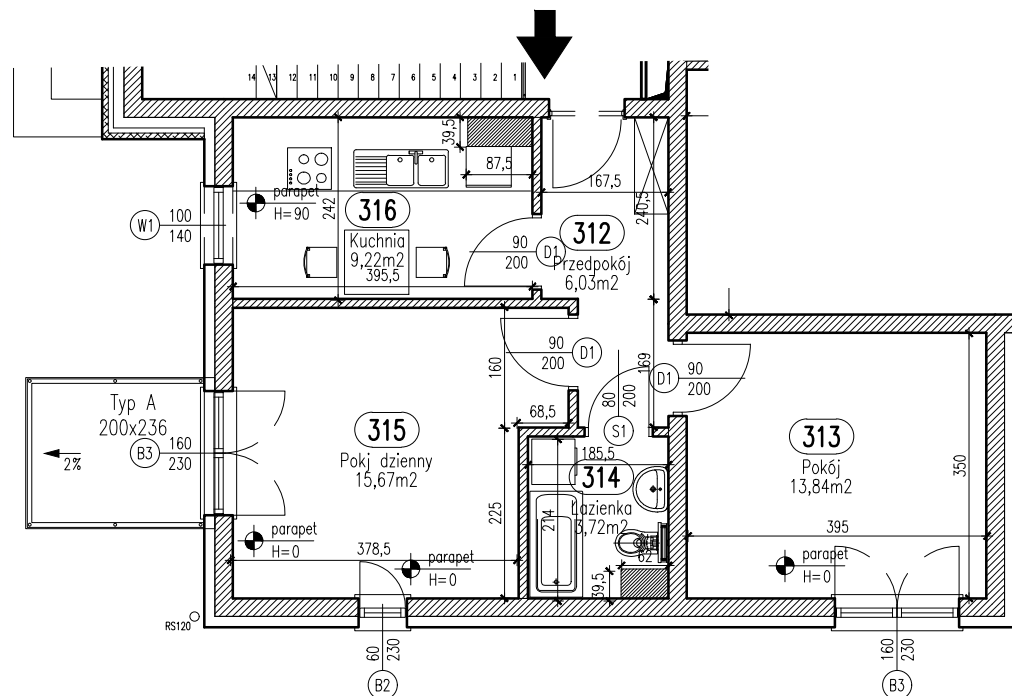


LOKALIZACJA INWESTYCJI

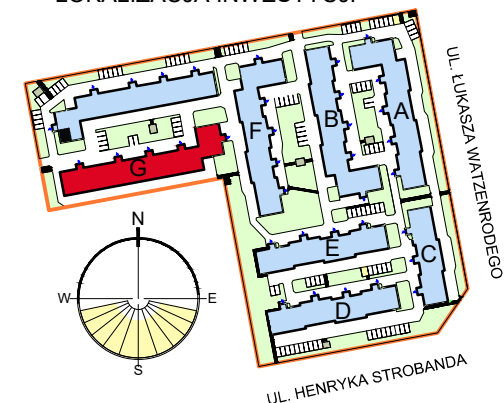

INWENTARYZACJA POWYKONAWCZA RZUT MIESZKANIA G-10 SKALA 1:100

LOKALIZACJA MIESZKANIA W BLOKU

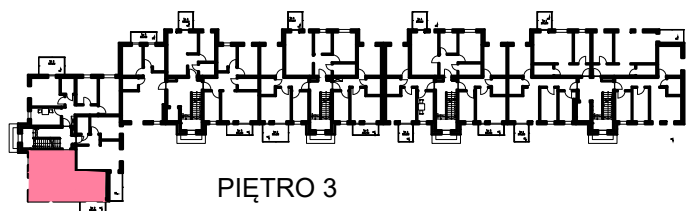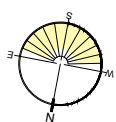

PIĘTRO 3

Zestawienie pomieszczeń

Numer	Nazwa	Powierzchnia	Material podłoga
312	Przedpokój	6,03m ²	
313	Pokój	13,84m ²	
314	Łazienka	3,72m ²	
315	Pokj dzienny	15,67m ²	
316	Kuchnia	9,22m ²	
		48,48m ²	

OSIEDLE "ZIELONY ZAKĄTEK" UL. WATZENRODEGO 45, TORUŃ

KARTA LOKALU G-10

