
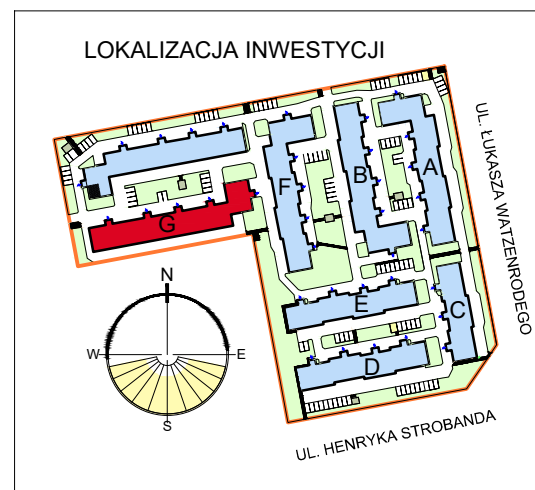



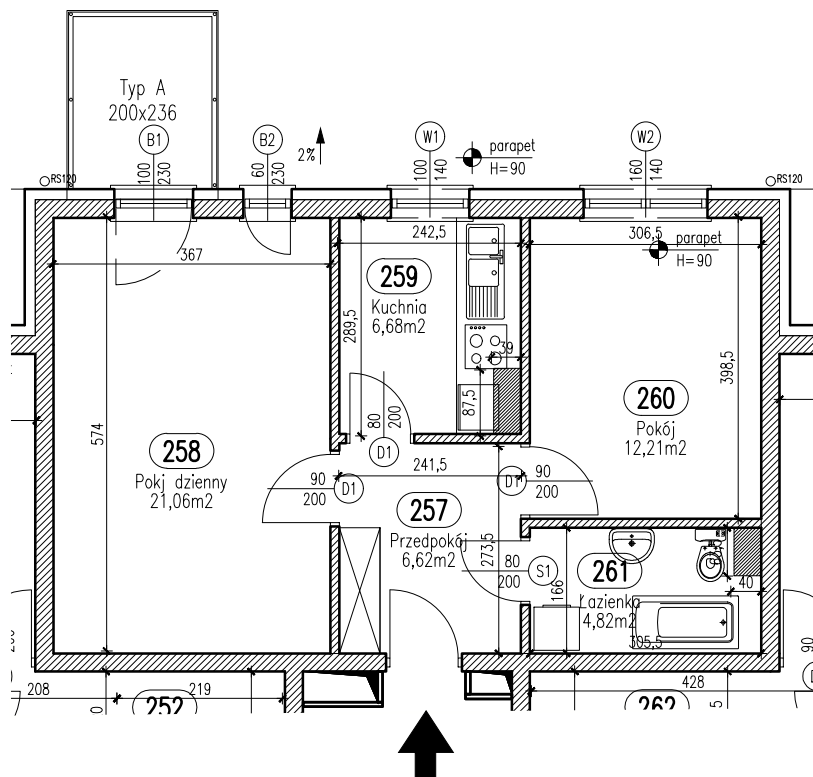


INWENTARYZACJA POWYKONAWCZA

RZUT MIESZKANIA G-33

SKALA 1:100

LOKALIZACJA MIESZKANIA W BLOKU

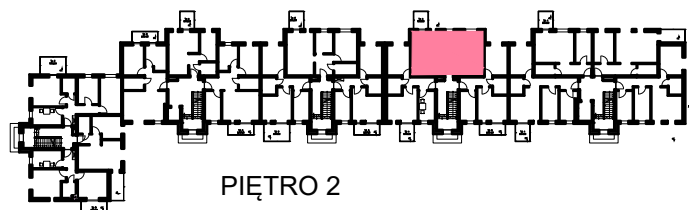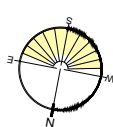

Zestawienie pomieszczeń

Numer	Nazwa	Powierzchnia	Materiał podłoża
257	Przedpokój	6,62m ²	
258	Pokój dzienny	21,06m ²	
259	Kuchnia	6,68m ²	
260	Pokój	12,21m ²	
261	Łazienka	4,82m ²	
		51,39m ²	

OSIEDLE "ZIELONY ZAKĄTEK" UL. WATZENRODEGO 45, TORUŃ

KARTA LOKALU G-33

