
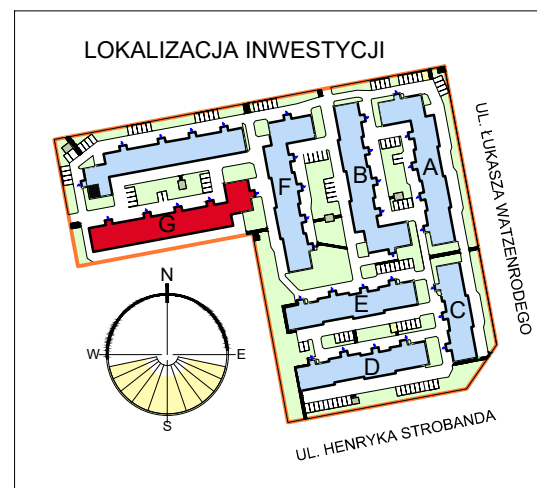



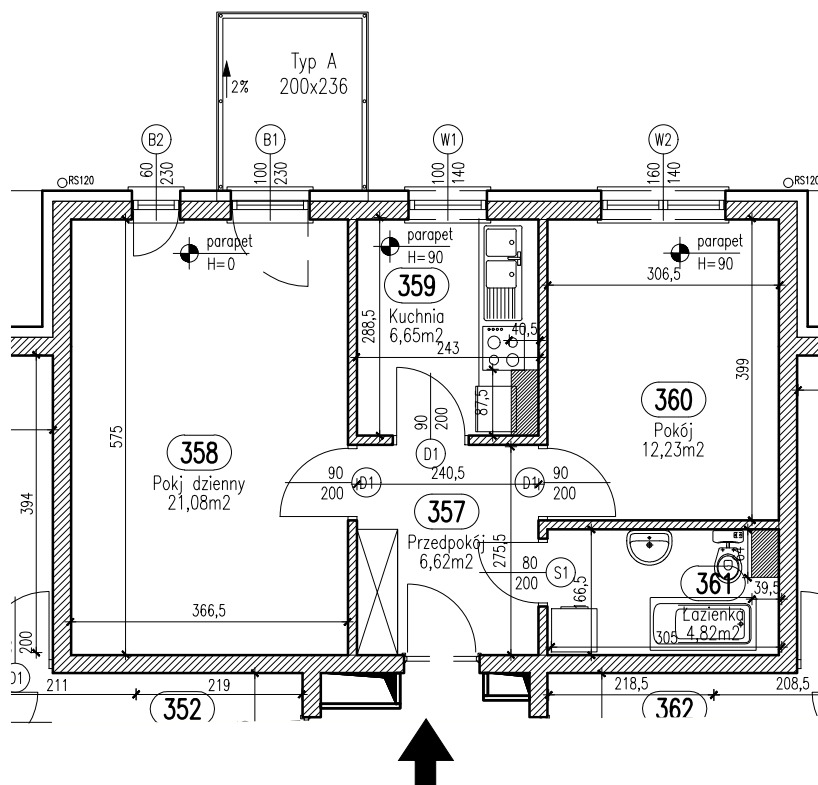


## INWENTARYZACJA POWYKONAWCZA

### RZUT MIESZKANIA G-36

SKALA 1:100

## LOKALIZACJA MIESZKANIA W BLOKU

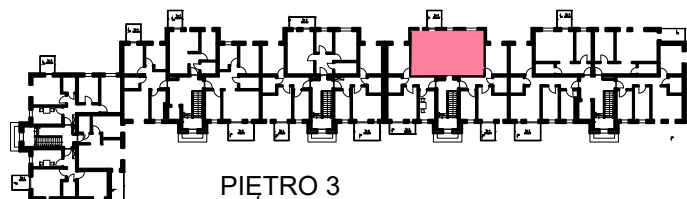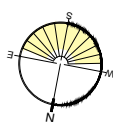

PIĘTRO 3

| Zestawienie pomieszczeń |               |                     |                  |
|-------------------------|---------------|---------------------|------------------|
| Numer                   | Nazwa         | Powierzchnia        | Material podłoga |
| 357                     | Przedpokój    | 6,62m <sup>2</sup>  |                  |
| 358                     | Pokj. dzienny | 21,08m <sup>2</sup> |                  |
| 359                     | Kuchnia       | 6,65m <sup>2</sup>  |                  |
| 360                     | Pokój         | 12,23m <sup>2</sup> |                  |
| 361                     | Łazienka      | 4,82m <sup>2</sup>  |                  |
|                         |               | 51,40m <sup>2</sup> |                  |

OSIEDLE "ZIELONY ZAKĄTEK" UL. WATZENRODEGO 45, TORUŃ

## KARTA LOKALU G-36

