




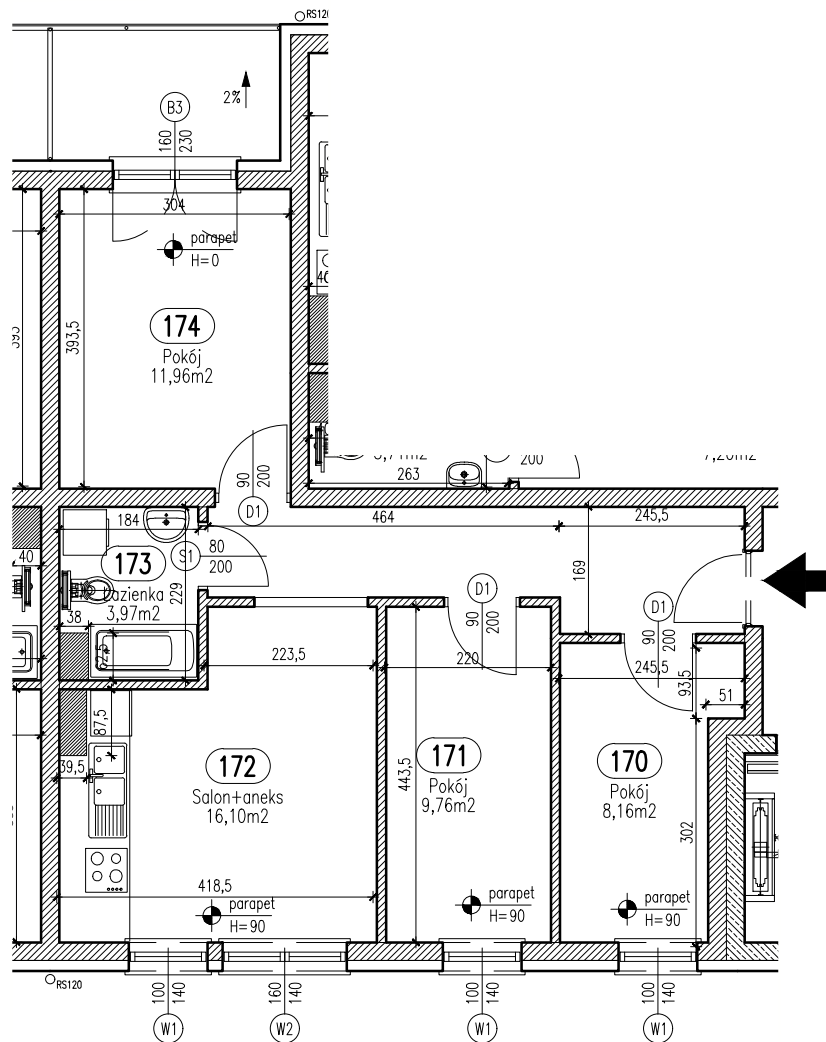


LOKALIZACJA INWESTYCJI

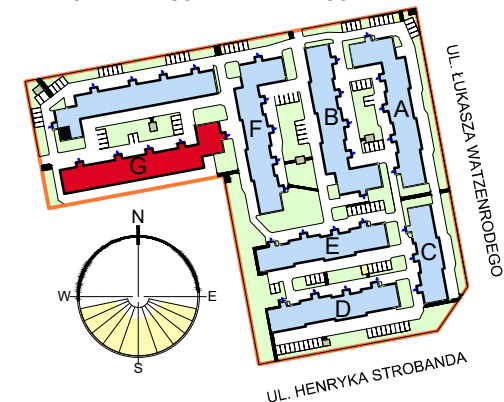

INWENTARYZACJA POWYKONAWCZA RZUT MIESZKANIA G-38 SKALA 1:100

LOKALIZACJA MIESZKANIA W BLOKU

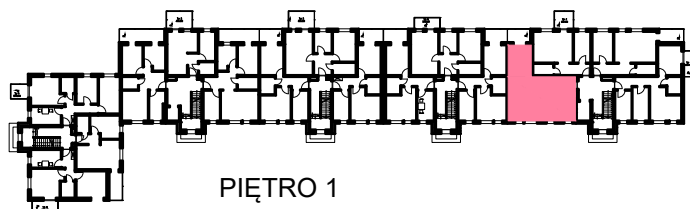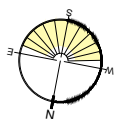

PIĘTRO 1

Zestawienie pomieszczeń

Numer	Nazwa	Powierzchnia	Materiał podłoga
169	Przedpokój	9,72m ²	
170	Pokój	8,16m ²	
171	Pokój	9,76m ²	
172	Salon+aneks	16,10m ²	
173	Łazienka	3,97m ²	
174	Pokój	11,96m ²	
		59,67m ²	

OSIEDLE "ZIELONY ZAKĄTEK" UL. WATZENRODEGO 45, TORUŃ

KARTA LOKALU G-38

