




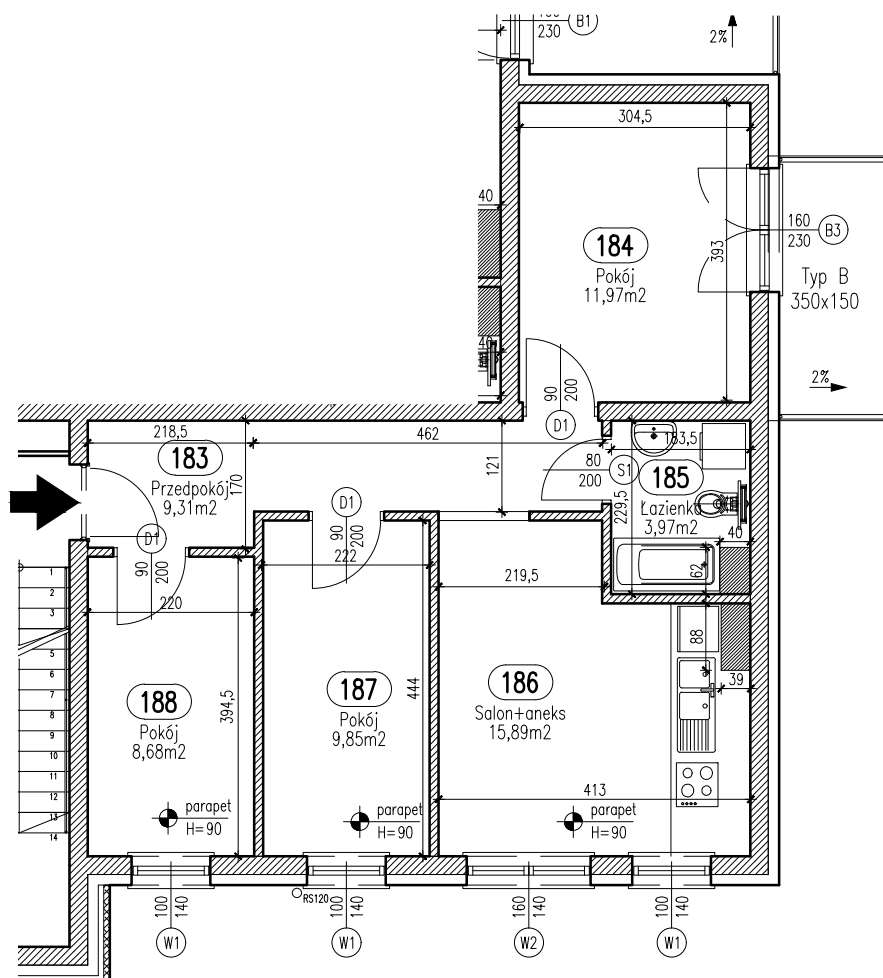


LOKALIZACJA INWESTYCJI

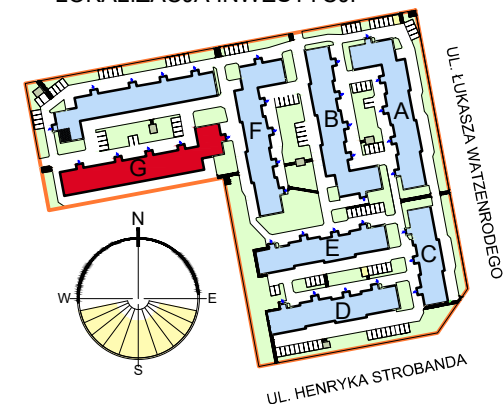

INWENTARYZACJA POWYKONAWCZA RZUT MIESZKANIA G-41 SKALA 1:100

LOKALIZACJA MIESZKANIA W BLOKU

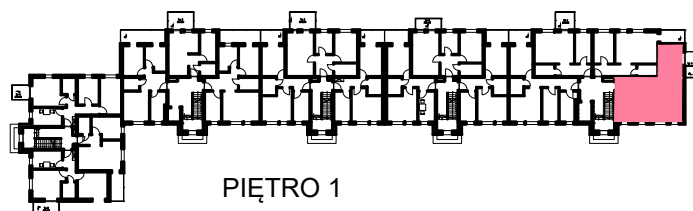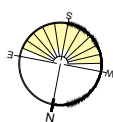

PIĘTRO 1

Zestawienie pomieszczeń

Numer	Nazwa	Powierzchnia	Materiał podłoża
183	Przedpokój	9,31m²	
184	Pokój	11,97m²	
185	Łazienka	3,97m²	
186	Salon+aneks	15,89m²	
187	Pokój	9,85m²	
188	Pokój	8,68m²	
		59,67m²	

OSIEDLE "ZIELONY ZAKĄTEK" UL. WATZENRODEGO 45, TORUŃ

KARTA LOKALU G-41

