

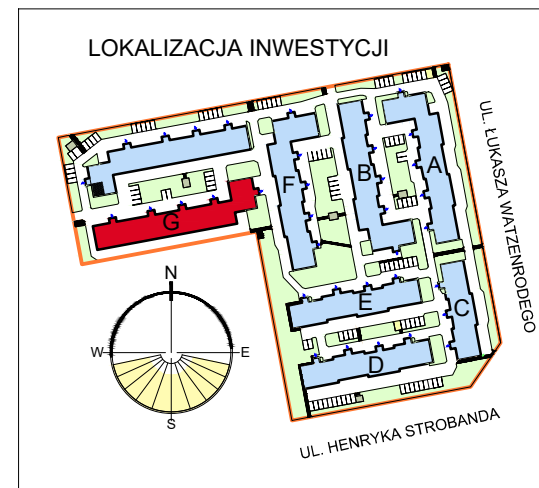
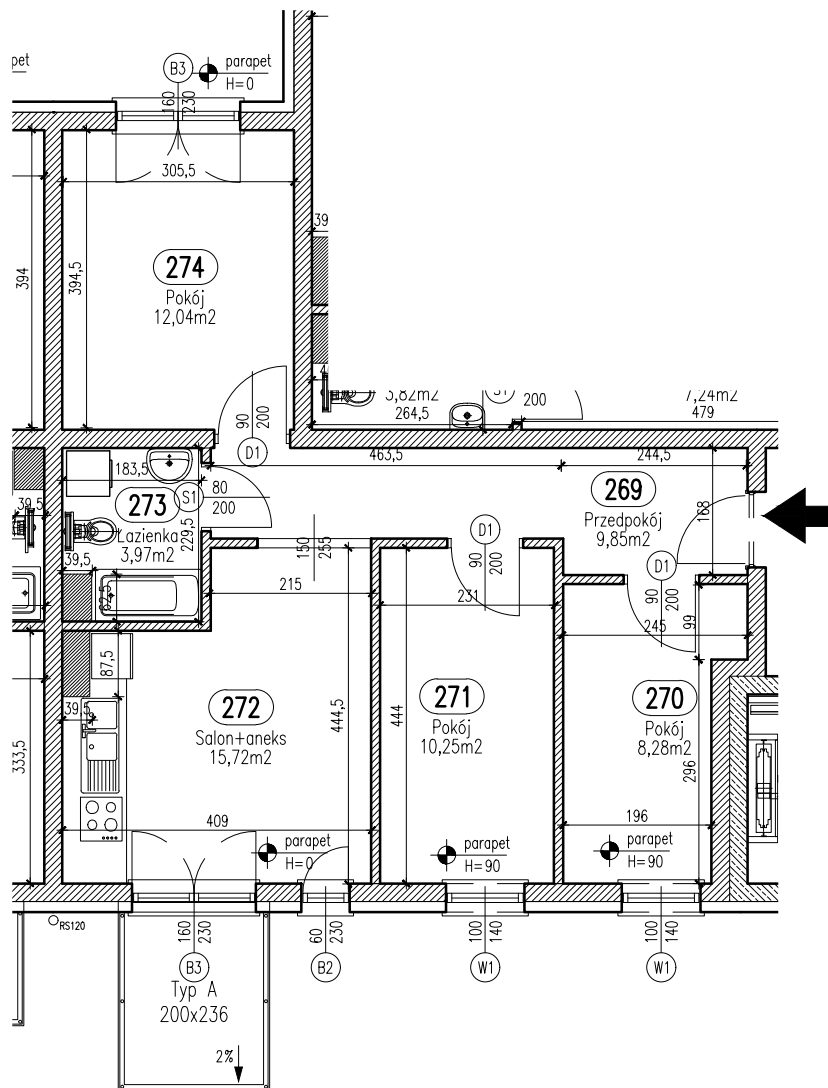


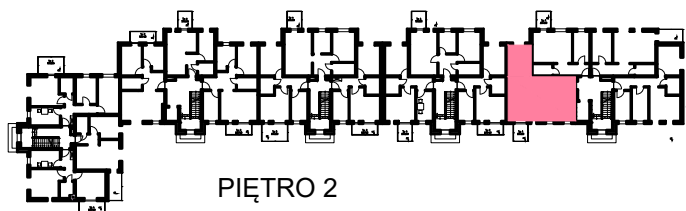

INWENTARYZACJA POWYKONAWCZA RZUT MIESZKANIA G-42 SKALA 1:100

LOKALIZACJA MIESZKANIA W BLOKU

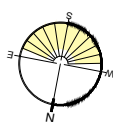

PIĘTRO 2

Zestawienie pomieszczeń

Numer	Nazwa	Powierzchnia	Material podłoża
269	Przedpokój	9,85m ²	
270	Pokój	8,28m ²	
271	Pokój	10,25m ²	
272	Salon+aneks	15,72m ²	
273	Łazienka	3,97m ²	
274	Pokój	12,04m ²	
		60,11m ²	

OSIEDLE "ZIELONY ZAKĄTEK" UL. WATZENRODEGO 45, TORUŃ

KARTA LOKALU G-42

