
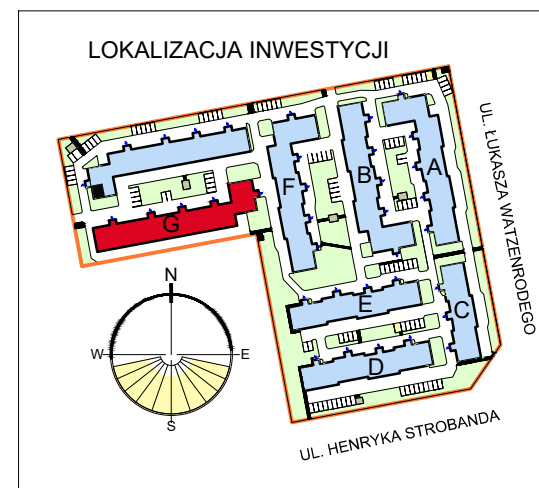



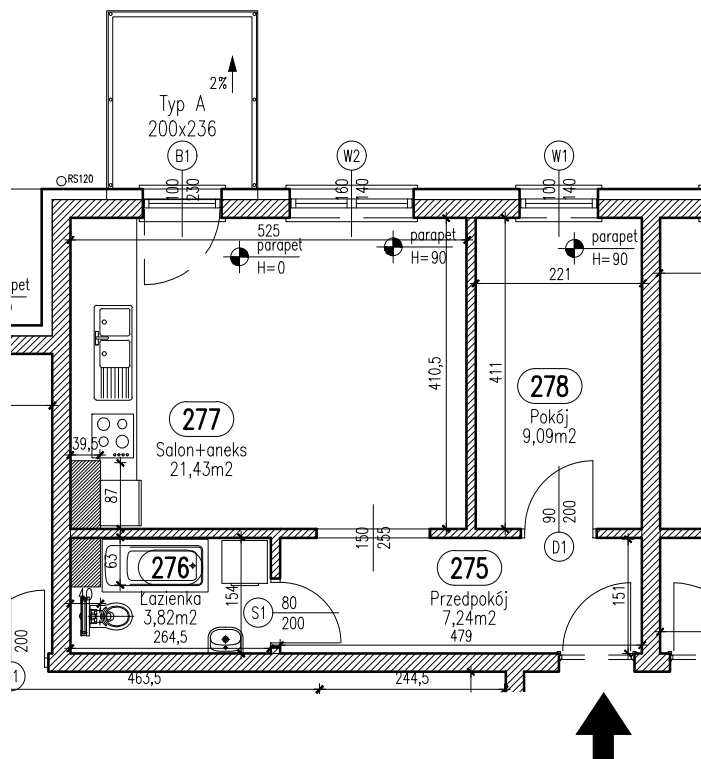


INWENTARYZACJA POWYKONAWCZA

RZUT MIESZKANIA G-43

SKALA 1:100

LOKALIZACJA MIESZKANIA W BLOKU

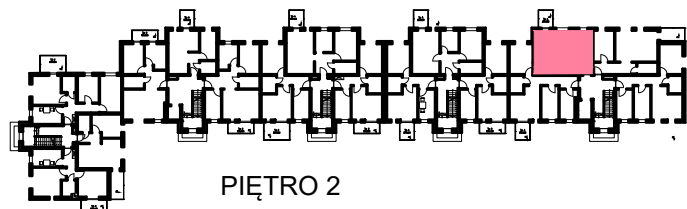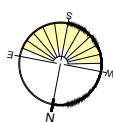

PIĘTRO 2

Zestawienie pomieszczeń			
Numer	Nazwa	Powierzchnia	Material podłoga
275	Przedpokój	7,24m ²	
276	Łazienka	3,82m ²	
277	Salon+aneks	21,43m ²	
278	Pokój	9,09m ²	
		41,58m ²	

OSIEDLE "ZIELONY ZAKĄTEK" UL. WATZENRODEGO 45, TORUŃ

KARTA LOKALU G-43

