
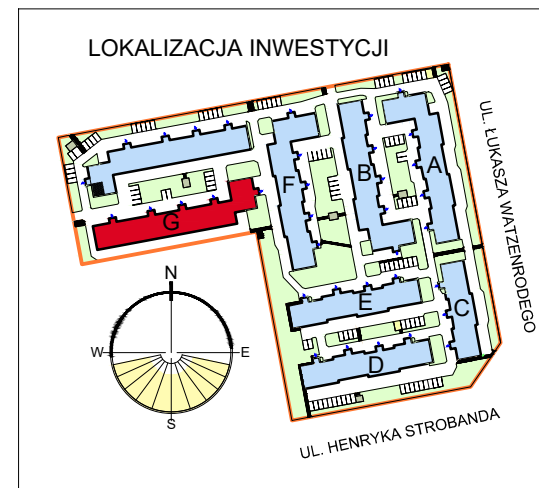



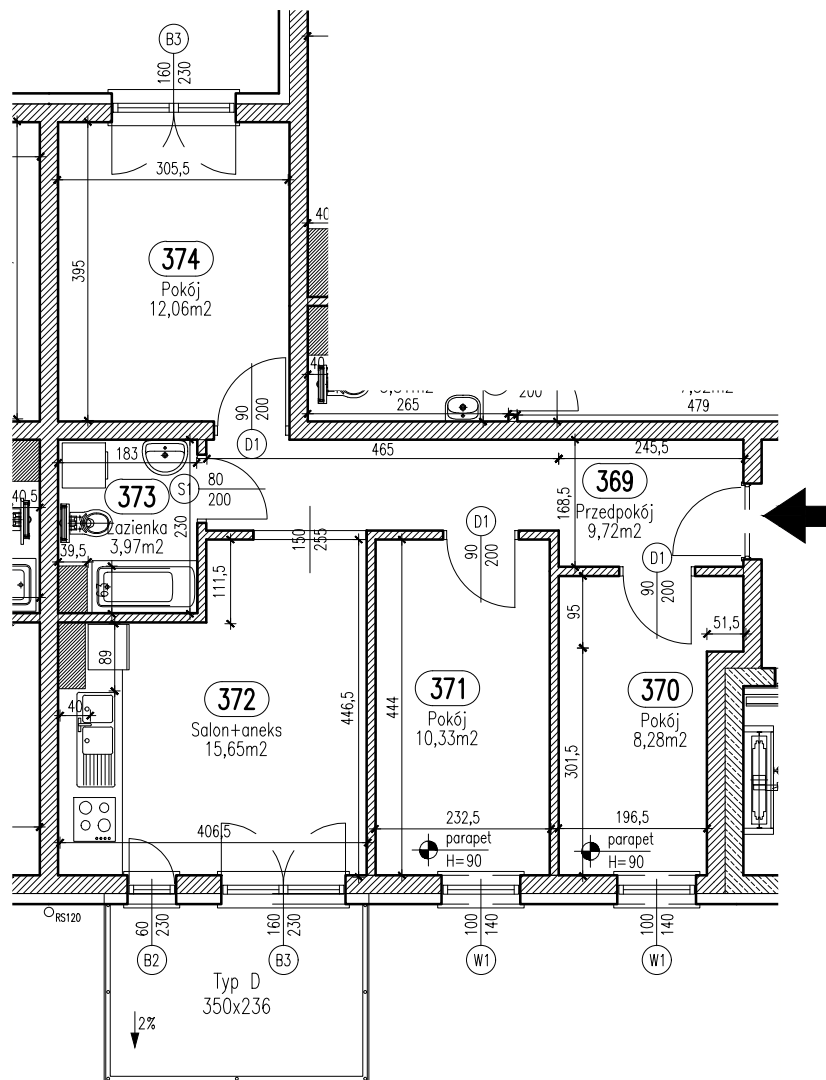


INWENTARYZACJA POWYKONAWCZA

RZUT MIESZKANIA G-46

SKALA 1:100

LOKALIZACJA MIESZKANIA W BLOKU

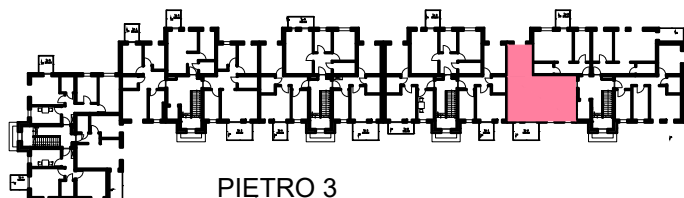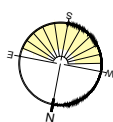

PIĘTRO 3

Zestawienie pomieszczeń			
Numer	Nazwa	Powierzchnia	Material podłoga
369	Przedpokój	9,72m ²	
370	Pokój	8,28m ²	
371	Pokój	10,33m ²	
372	Salon+aneks	15,65m ²	
373	Łazienka	3,97m ²	
374	Pokój	12,06m ²	
		60,01m ²	

OSIEDLE "ZIELONY ZAKĄTEK" UL. WATZENRODEGO 45, TORUŃ

KARTA LOKALU G-46

